




COUPE A-A

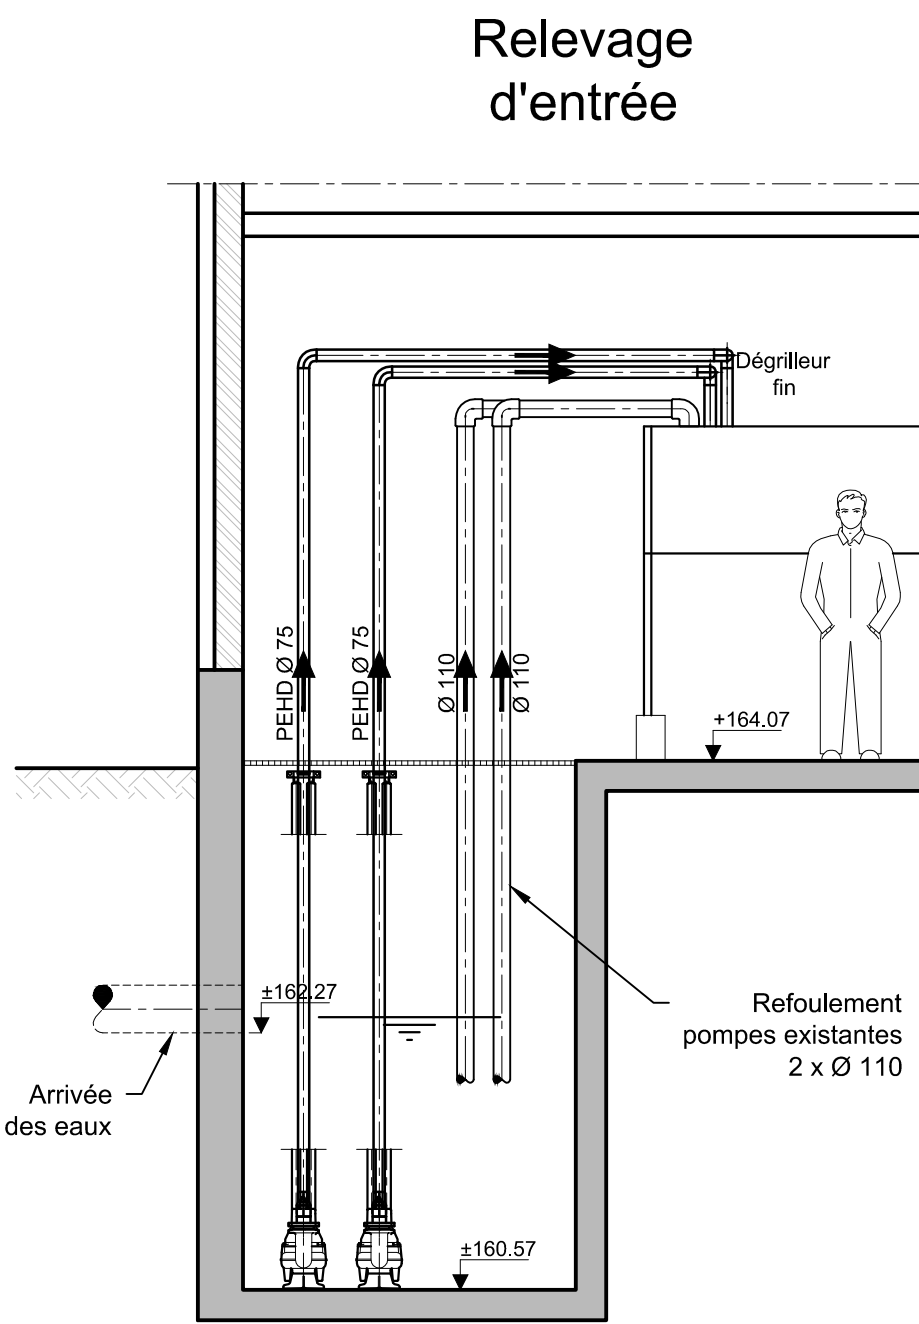


COUPE B-B

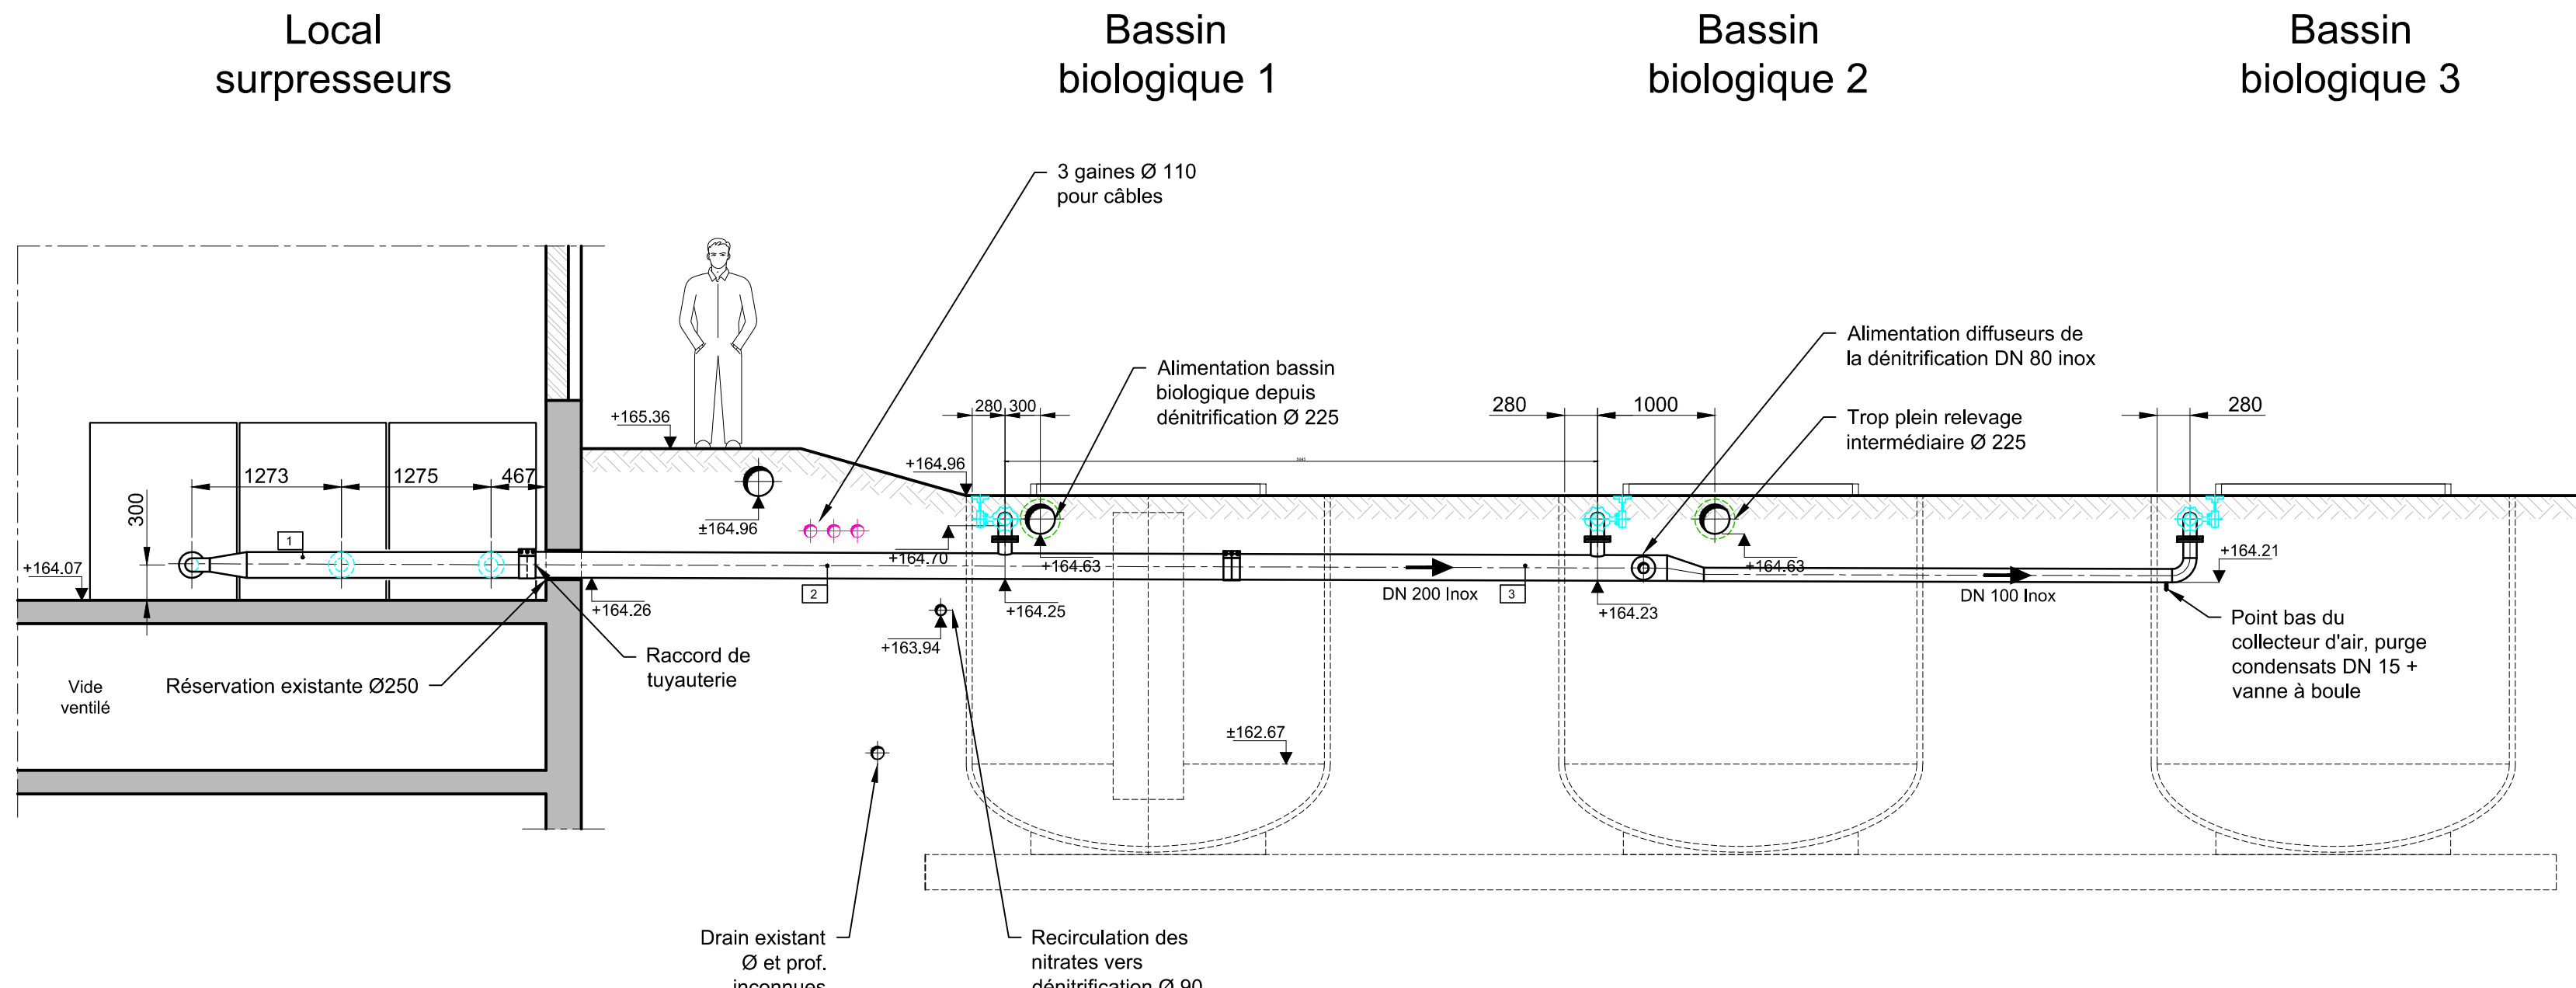


COUPE C-C

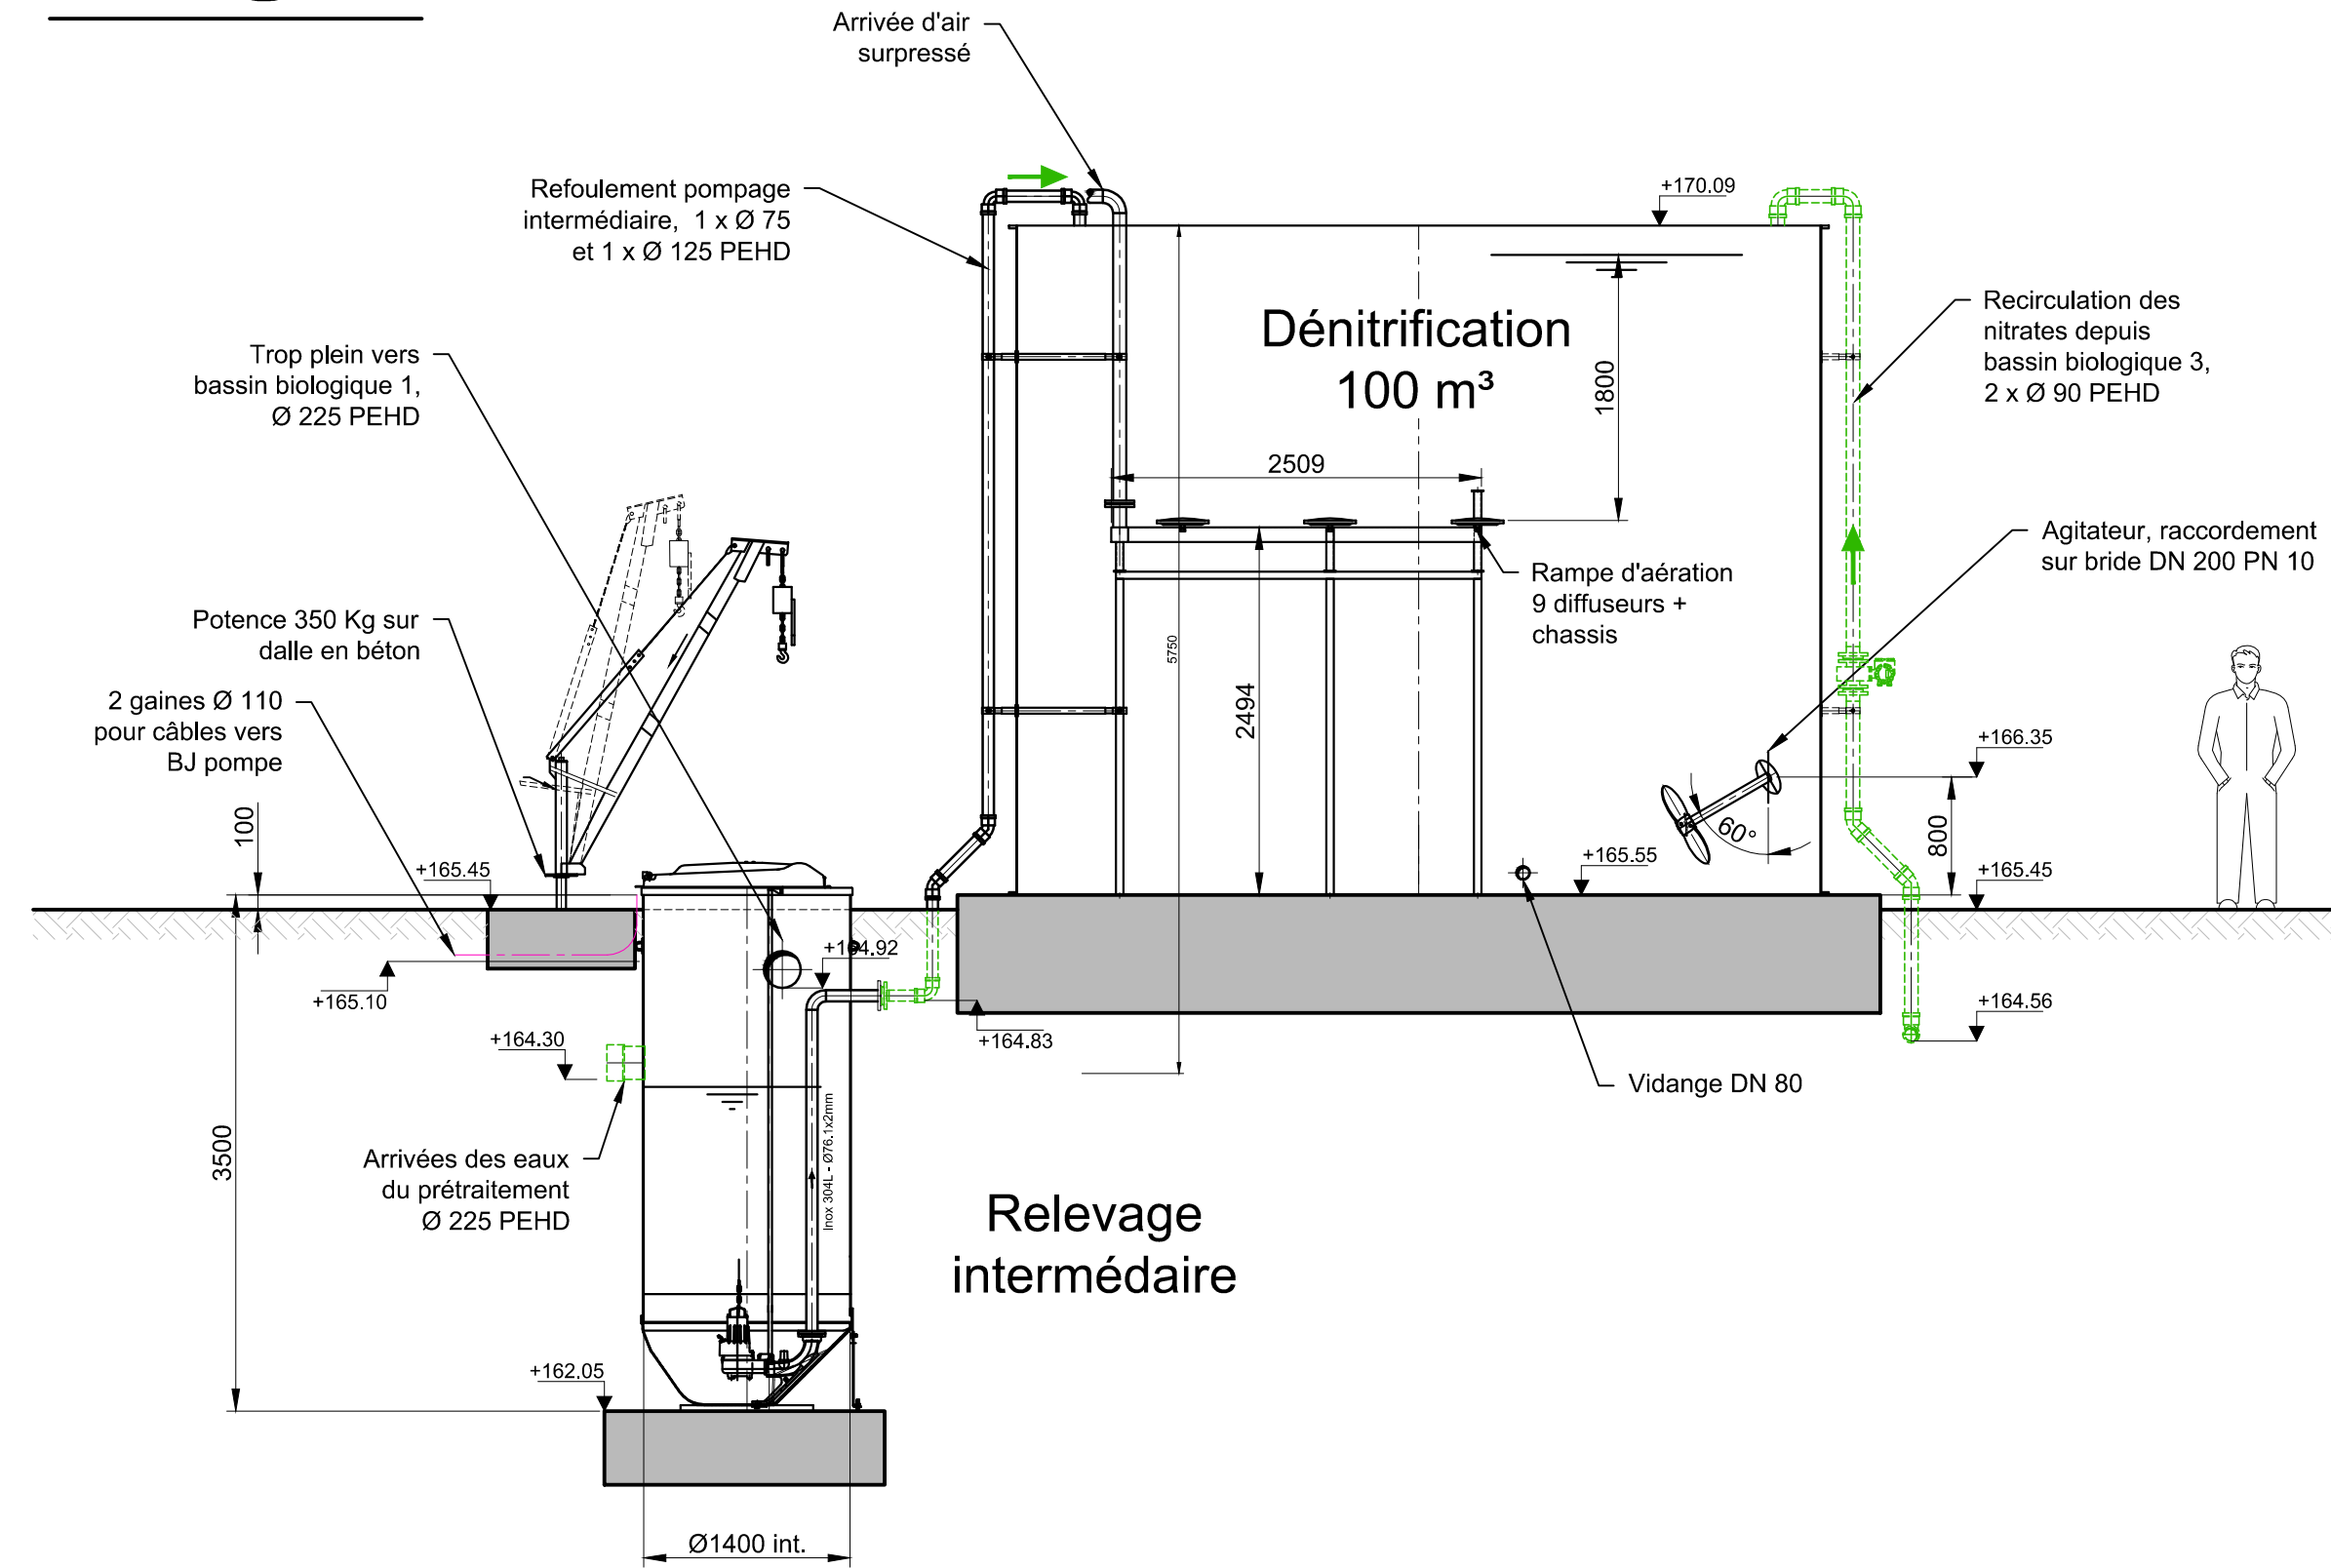


DETAIL Potence
Ech. : 1/25

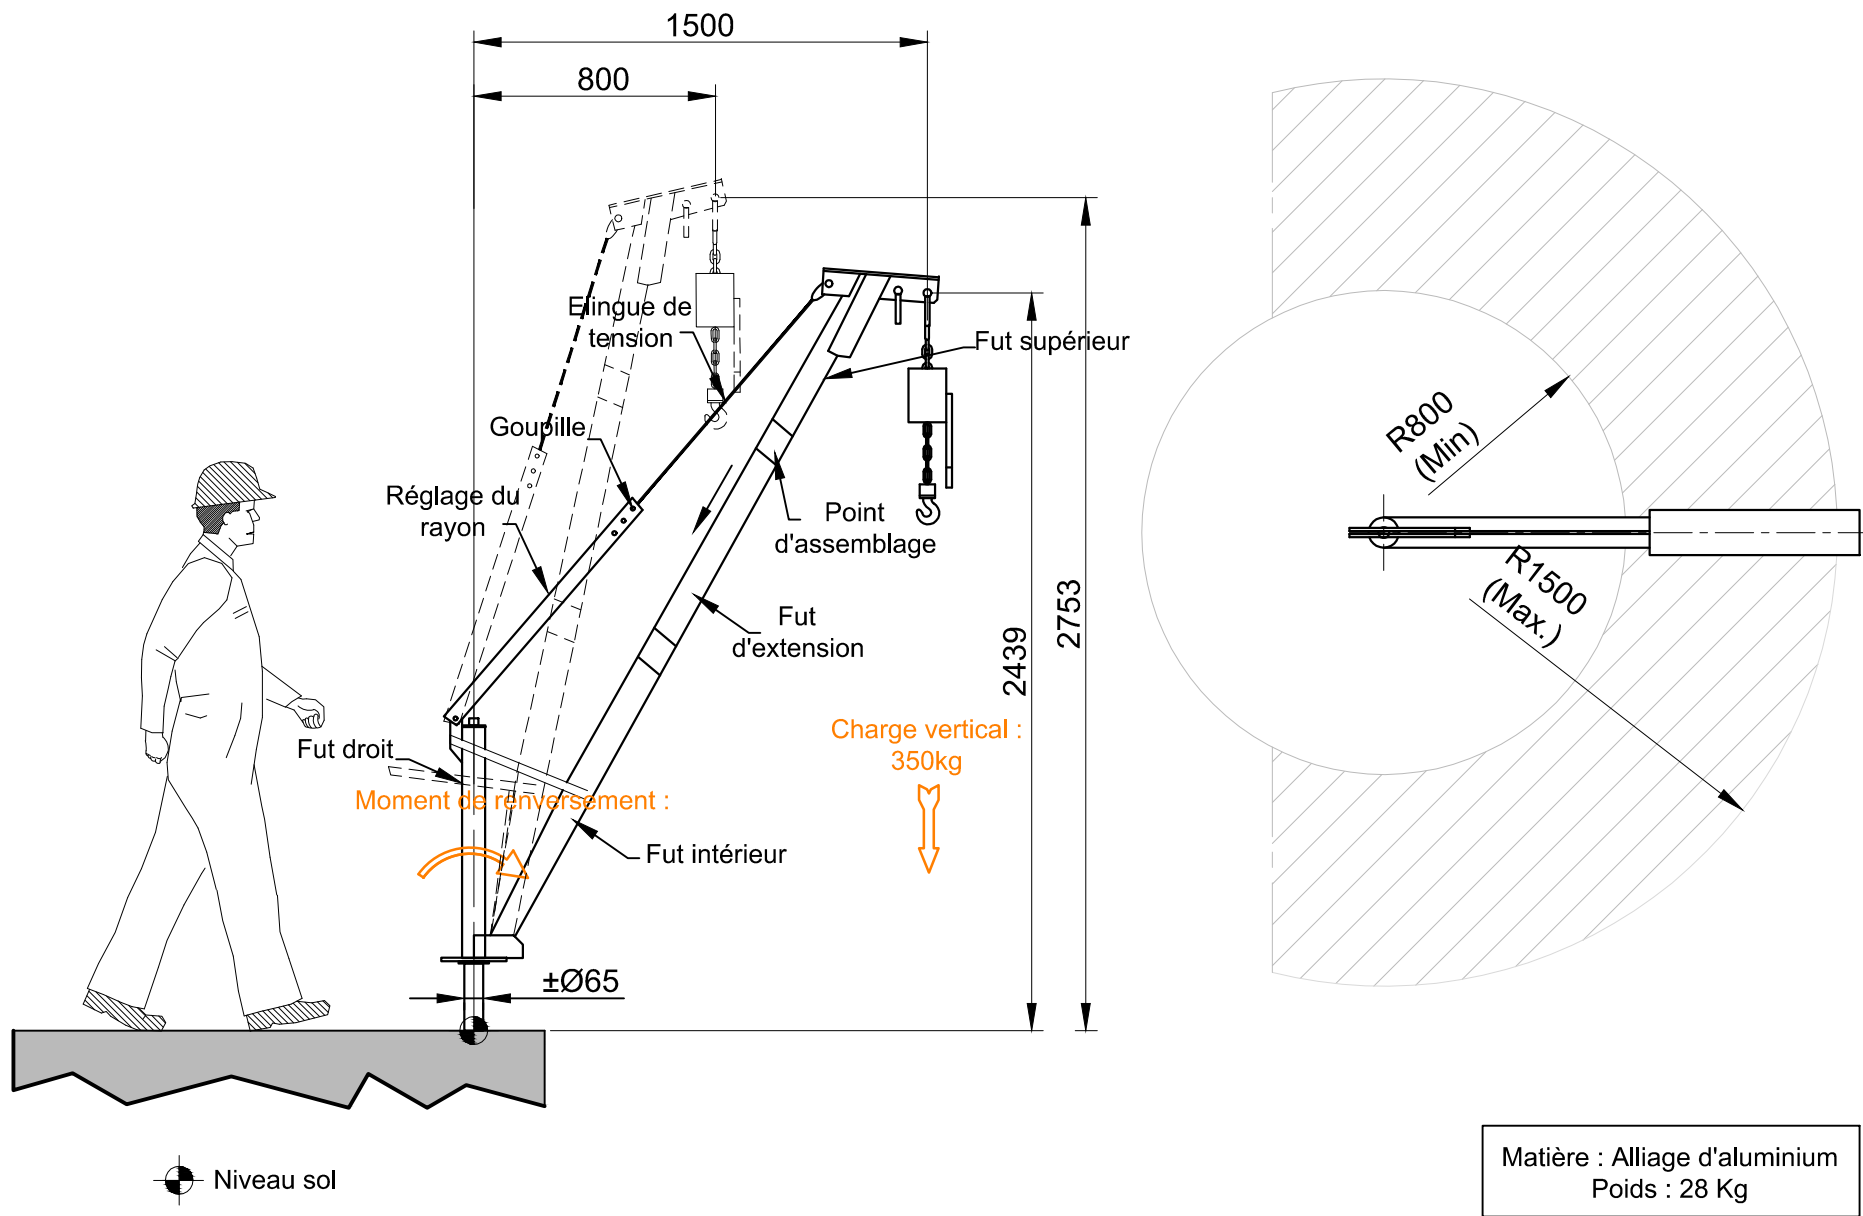


COUPE D-D

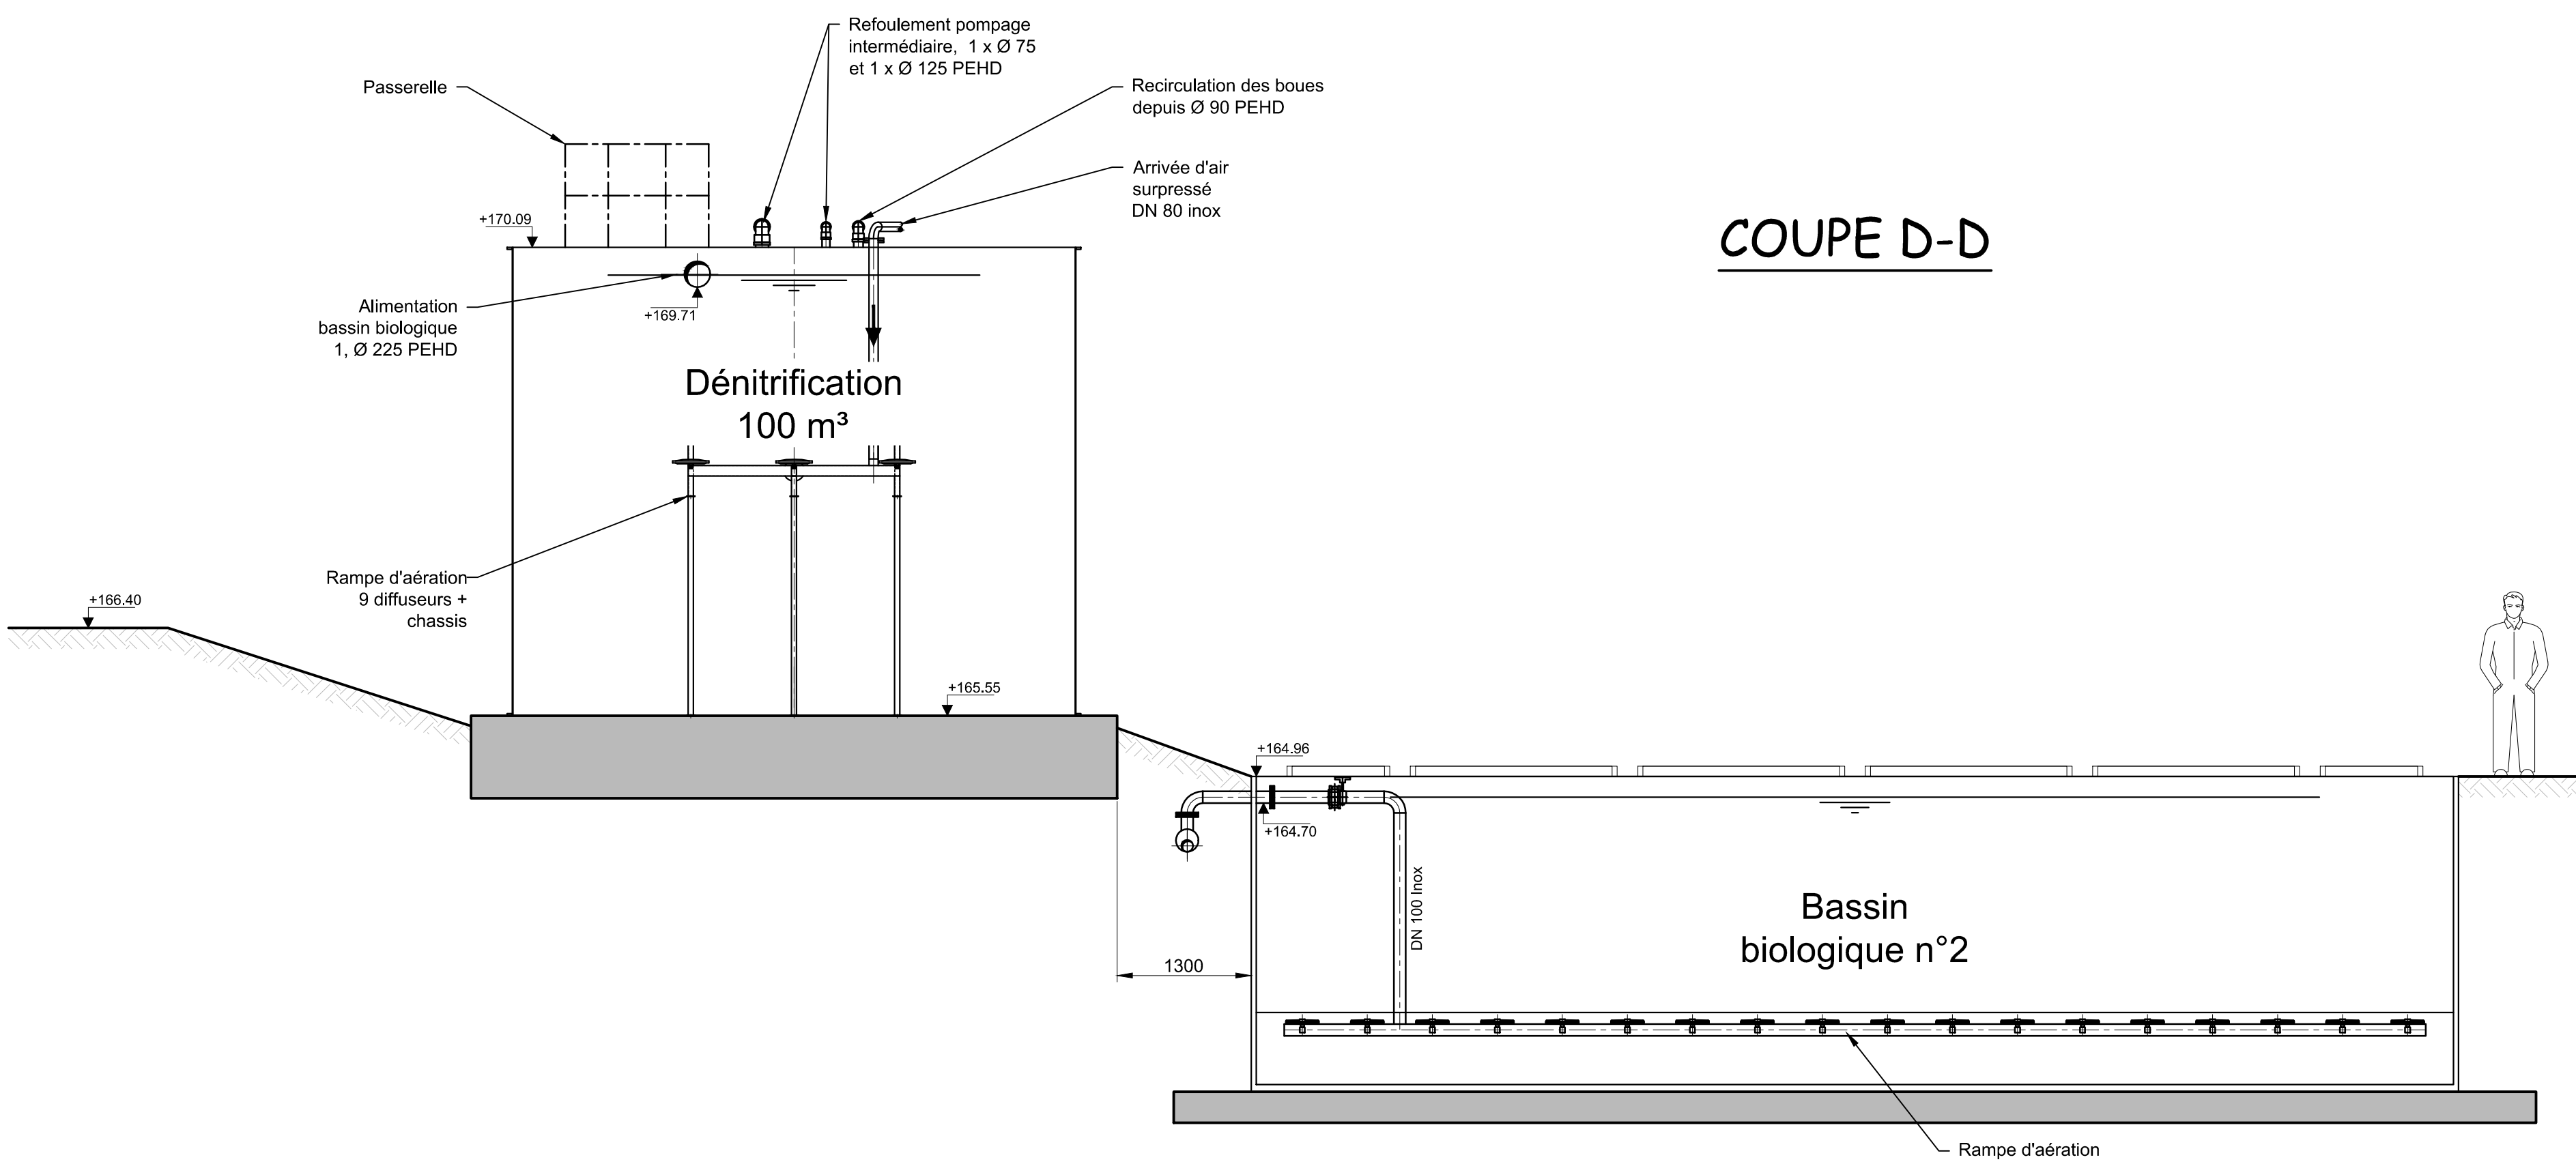


COUPES E-E
et F-F

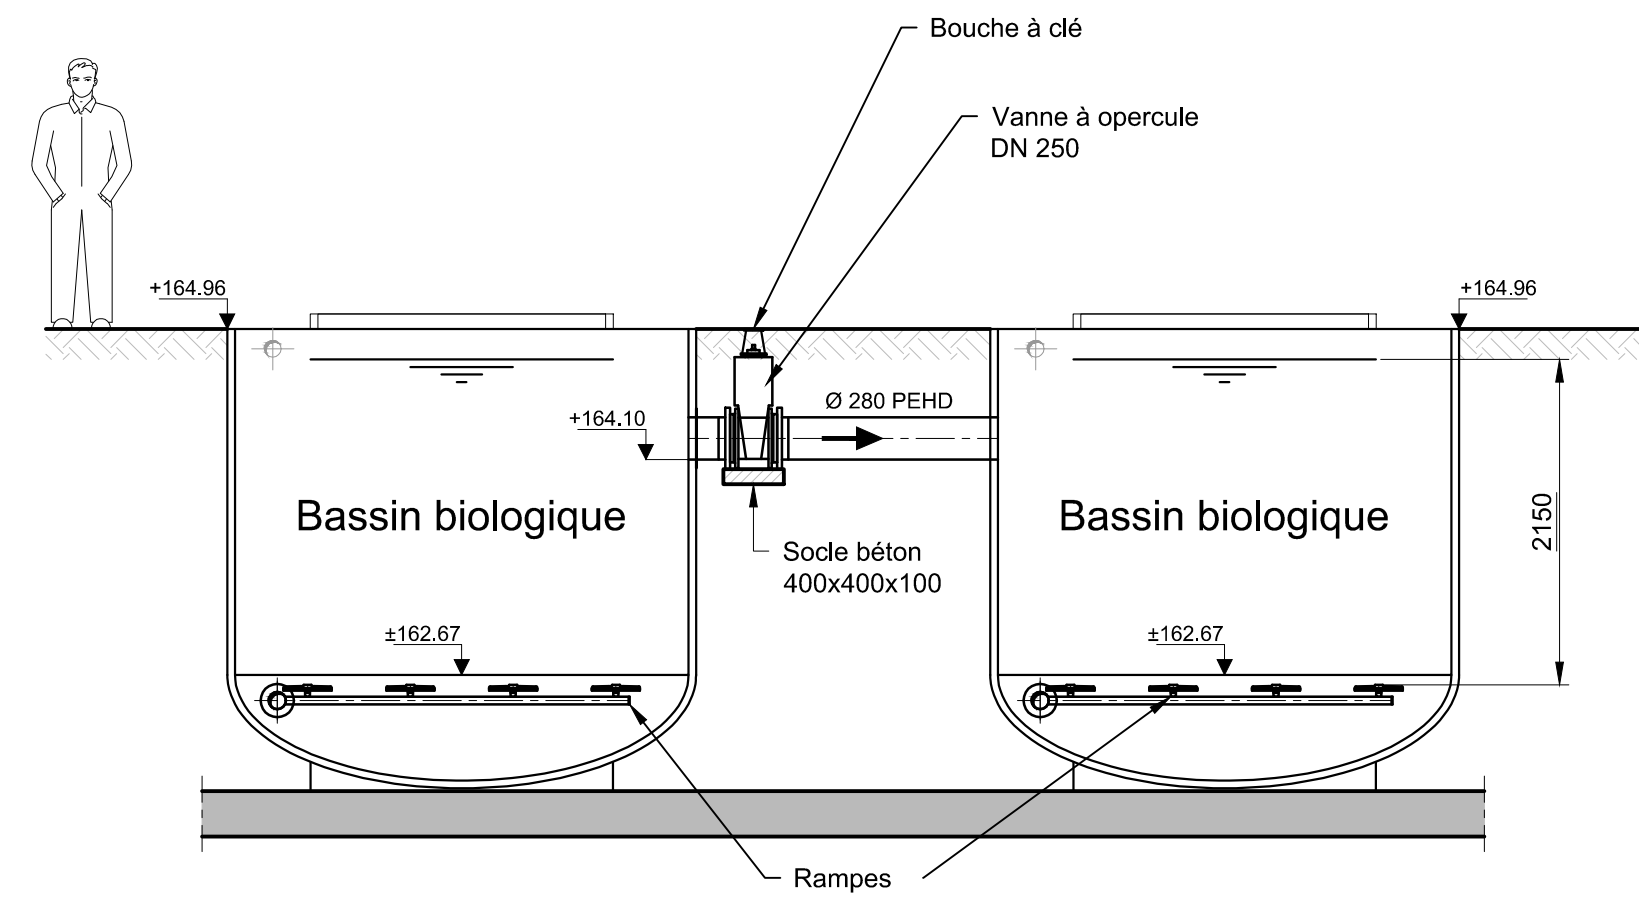


COUPE G-G

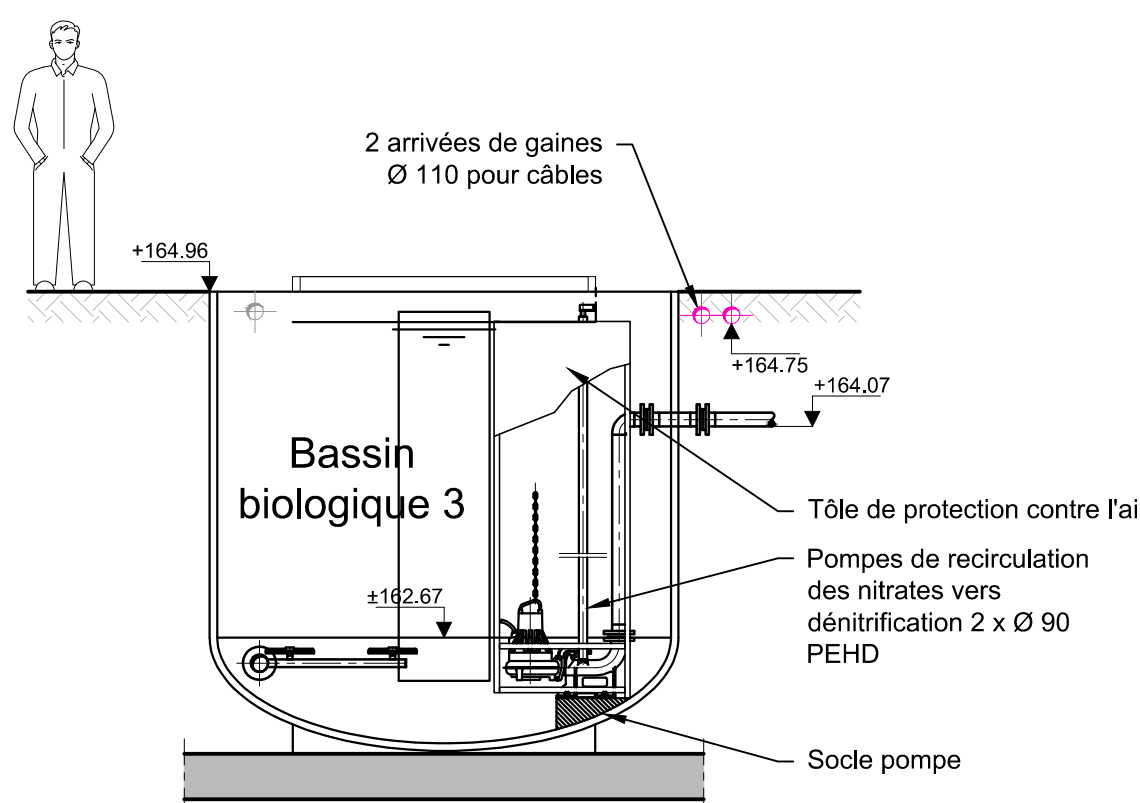


COUPE H-H

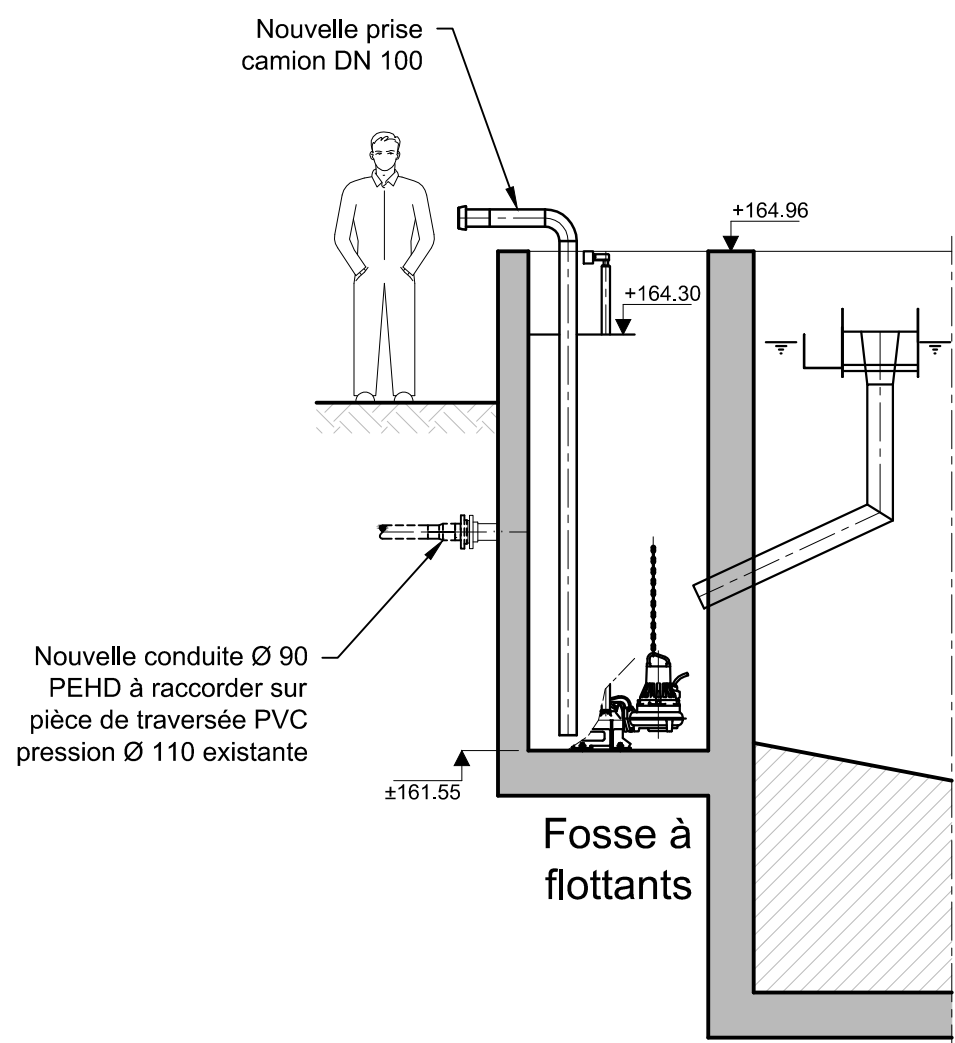


COUPE I-I

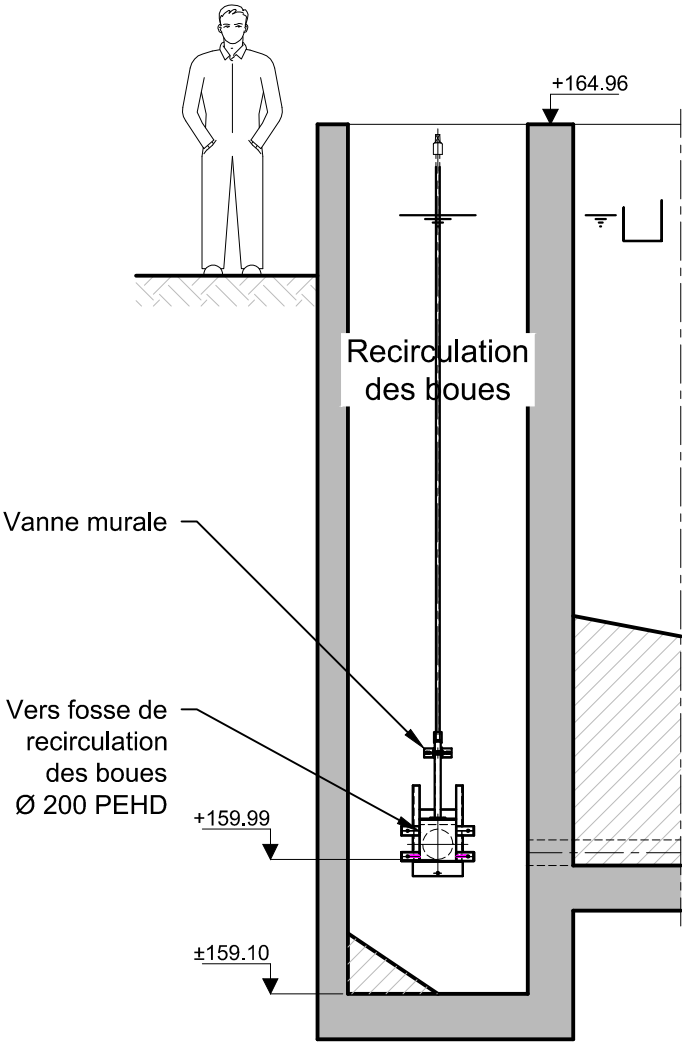

COUPE J-J

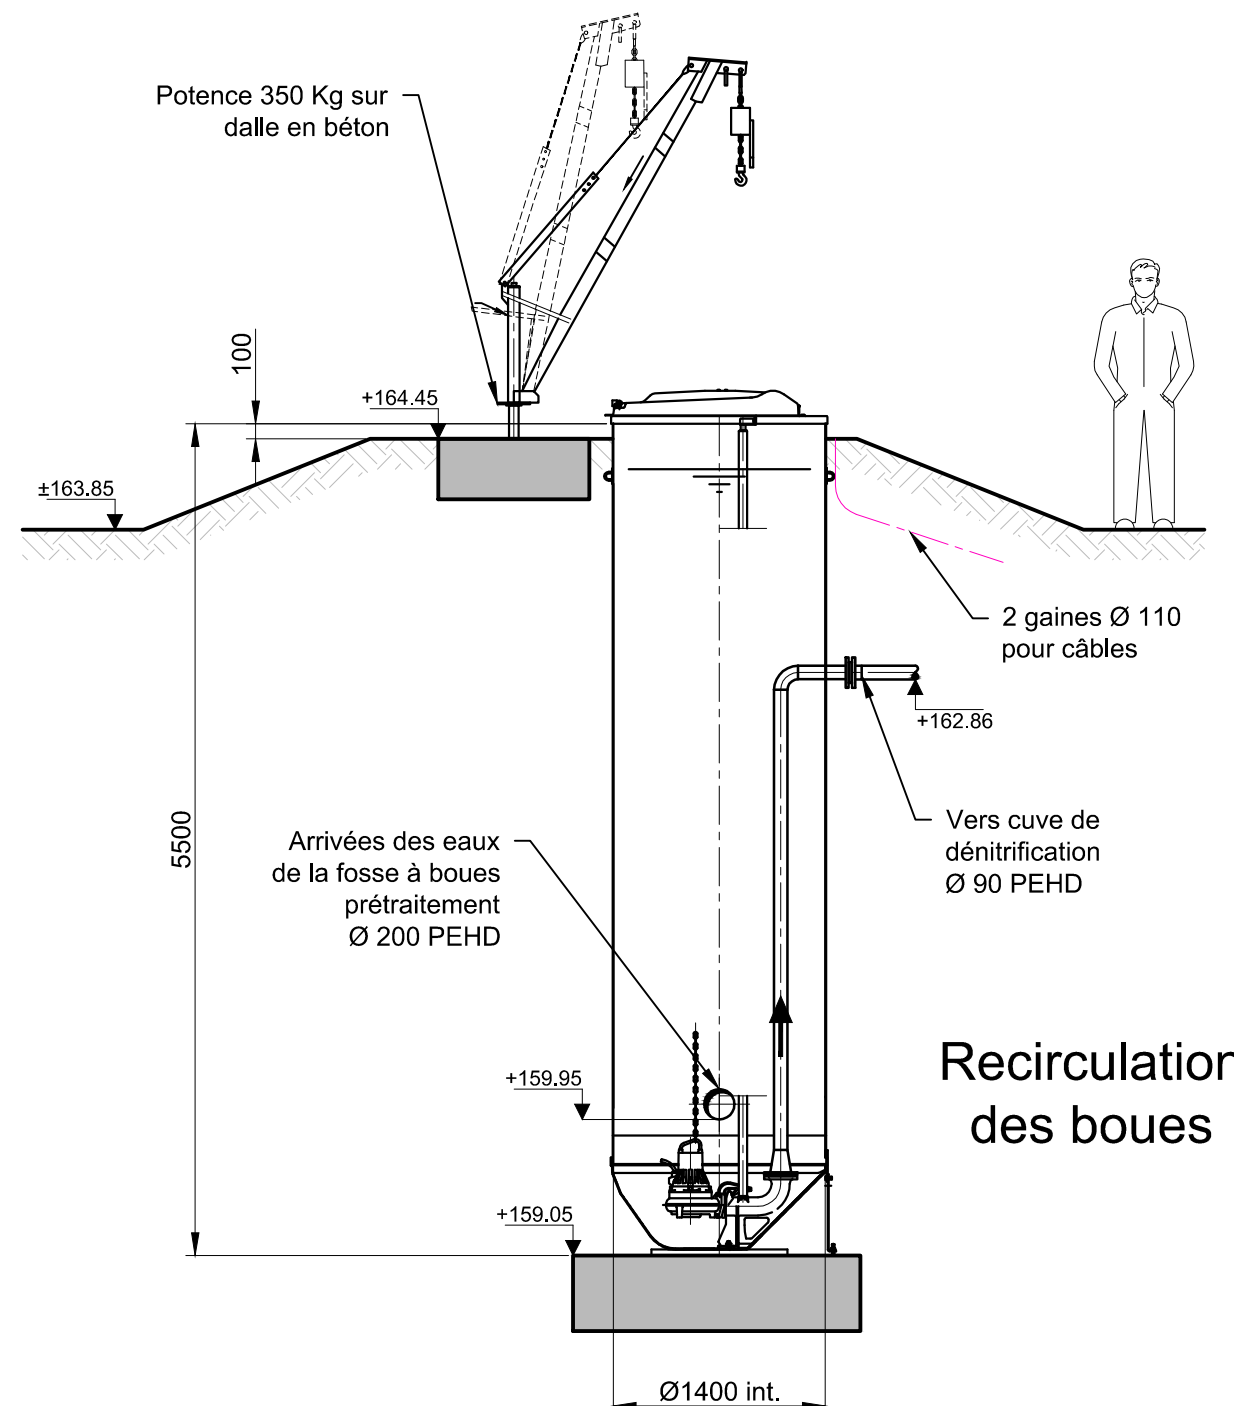

COUPE locale K-K

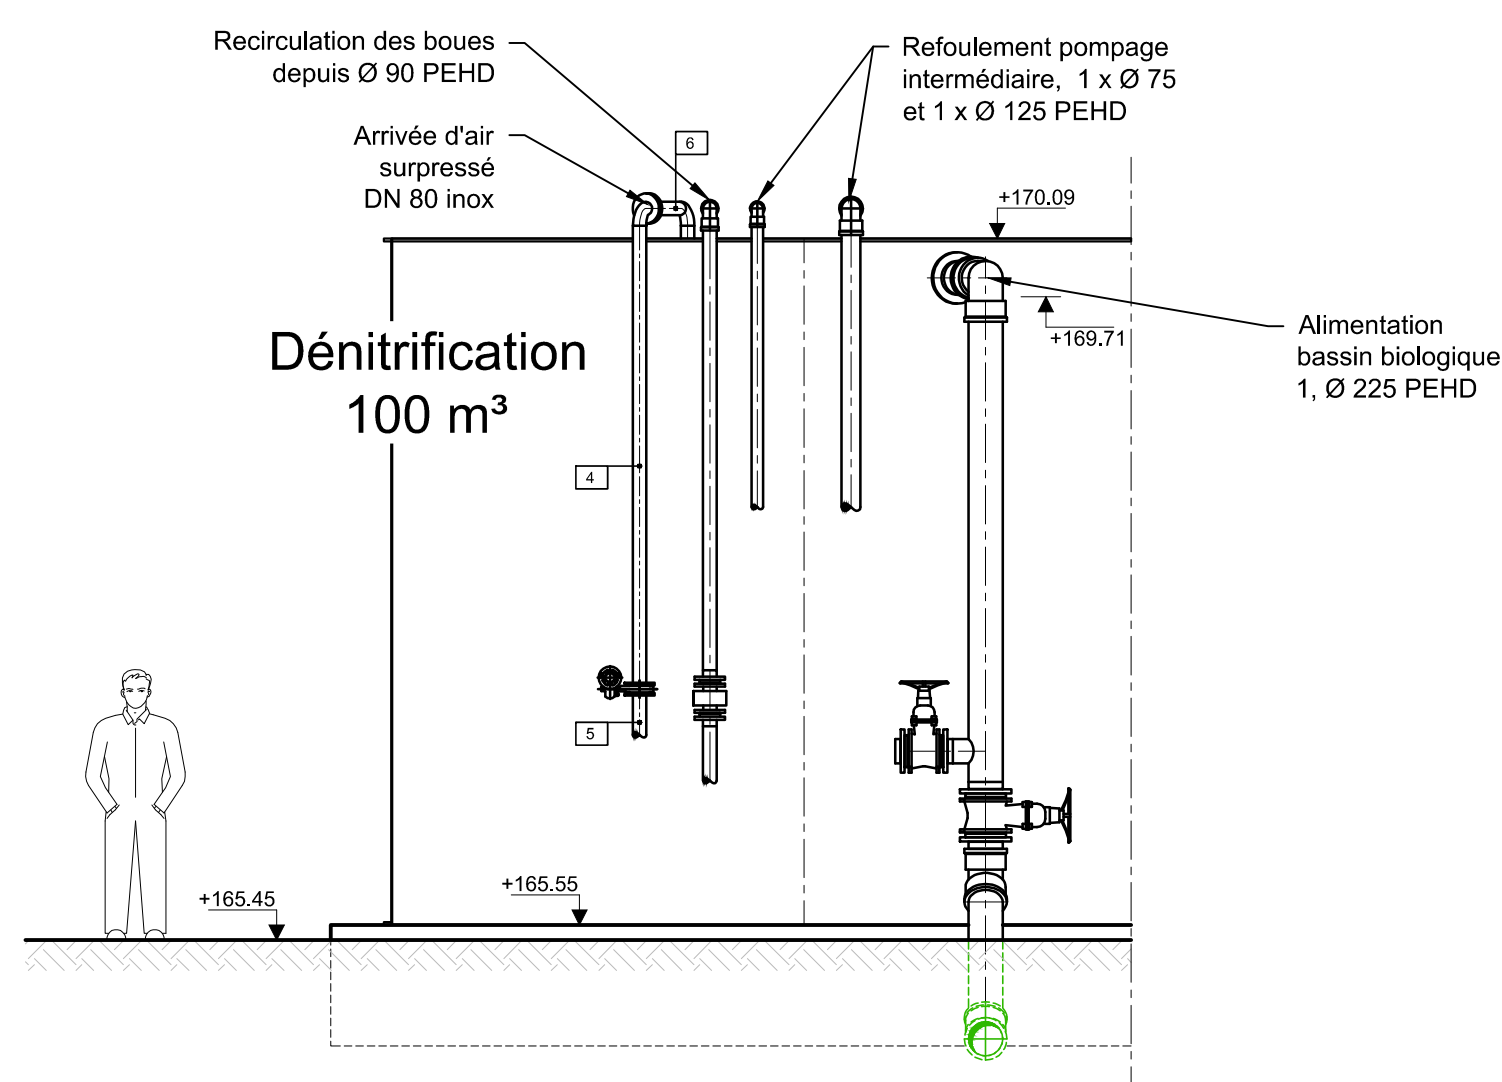

SOWAER - Société Wallonne des aéroports
Chaussée de Liège, 624 - 5100 JAMBES
Tél. 081/32.89.51 - Fax : 081/21.35.04

AEROPORT DE CHARLEROI - BRUXELLES SUD
RENOVATION DE LA STATION D'EPURATION

STATION D'EPURATION
VUES EN COUPE



AS-BUILT

Rue de la légende, 63
B-4141 SPRIMONT
Tél. : 04/253.22.24 - Fax : 04/252.31.15

IND.	DATE	DESSIN	RESP.	VERIF.	MODIFICATIONS
E	13/02/2014	BVA	XM	XM	AS-BUILT
D	21/10/2013	FST	SDE	SDE	Ø des gaines électriques, dalle béton définit + N° items et H chassés d'aération définit.
C	19/09/2013	BVA	SDE	SDE	Mise à jour
B	30/08/2013	VSI	SDE	SDE	Mise à jour suivant réunion du 28/08/2013 : rampe dénitrification, trop plein relevage intermédiaire
A	27/08/2013	VSI	SDE	SDE	Première diffusion
-	18/06/2013	VSI	SDE	SDE	Création du plan

012	FORMAT	ECHELLE	DOSSIER	PLAN N°	INDICE
345	HF	1/50	C3099	121	E
678					