


LOCAL PRETRAI TEMENT

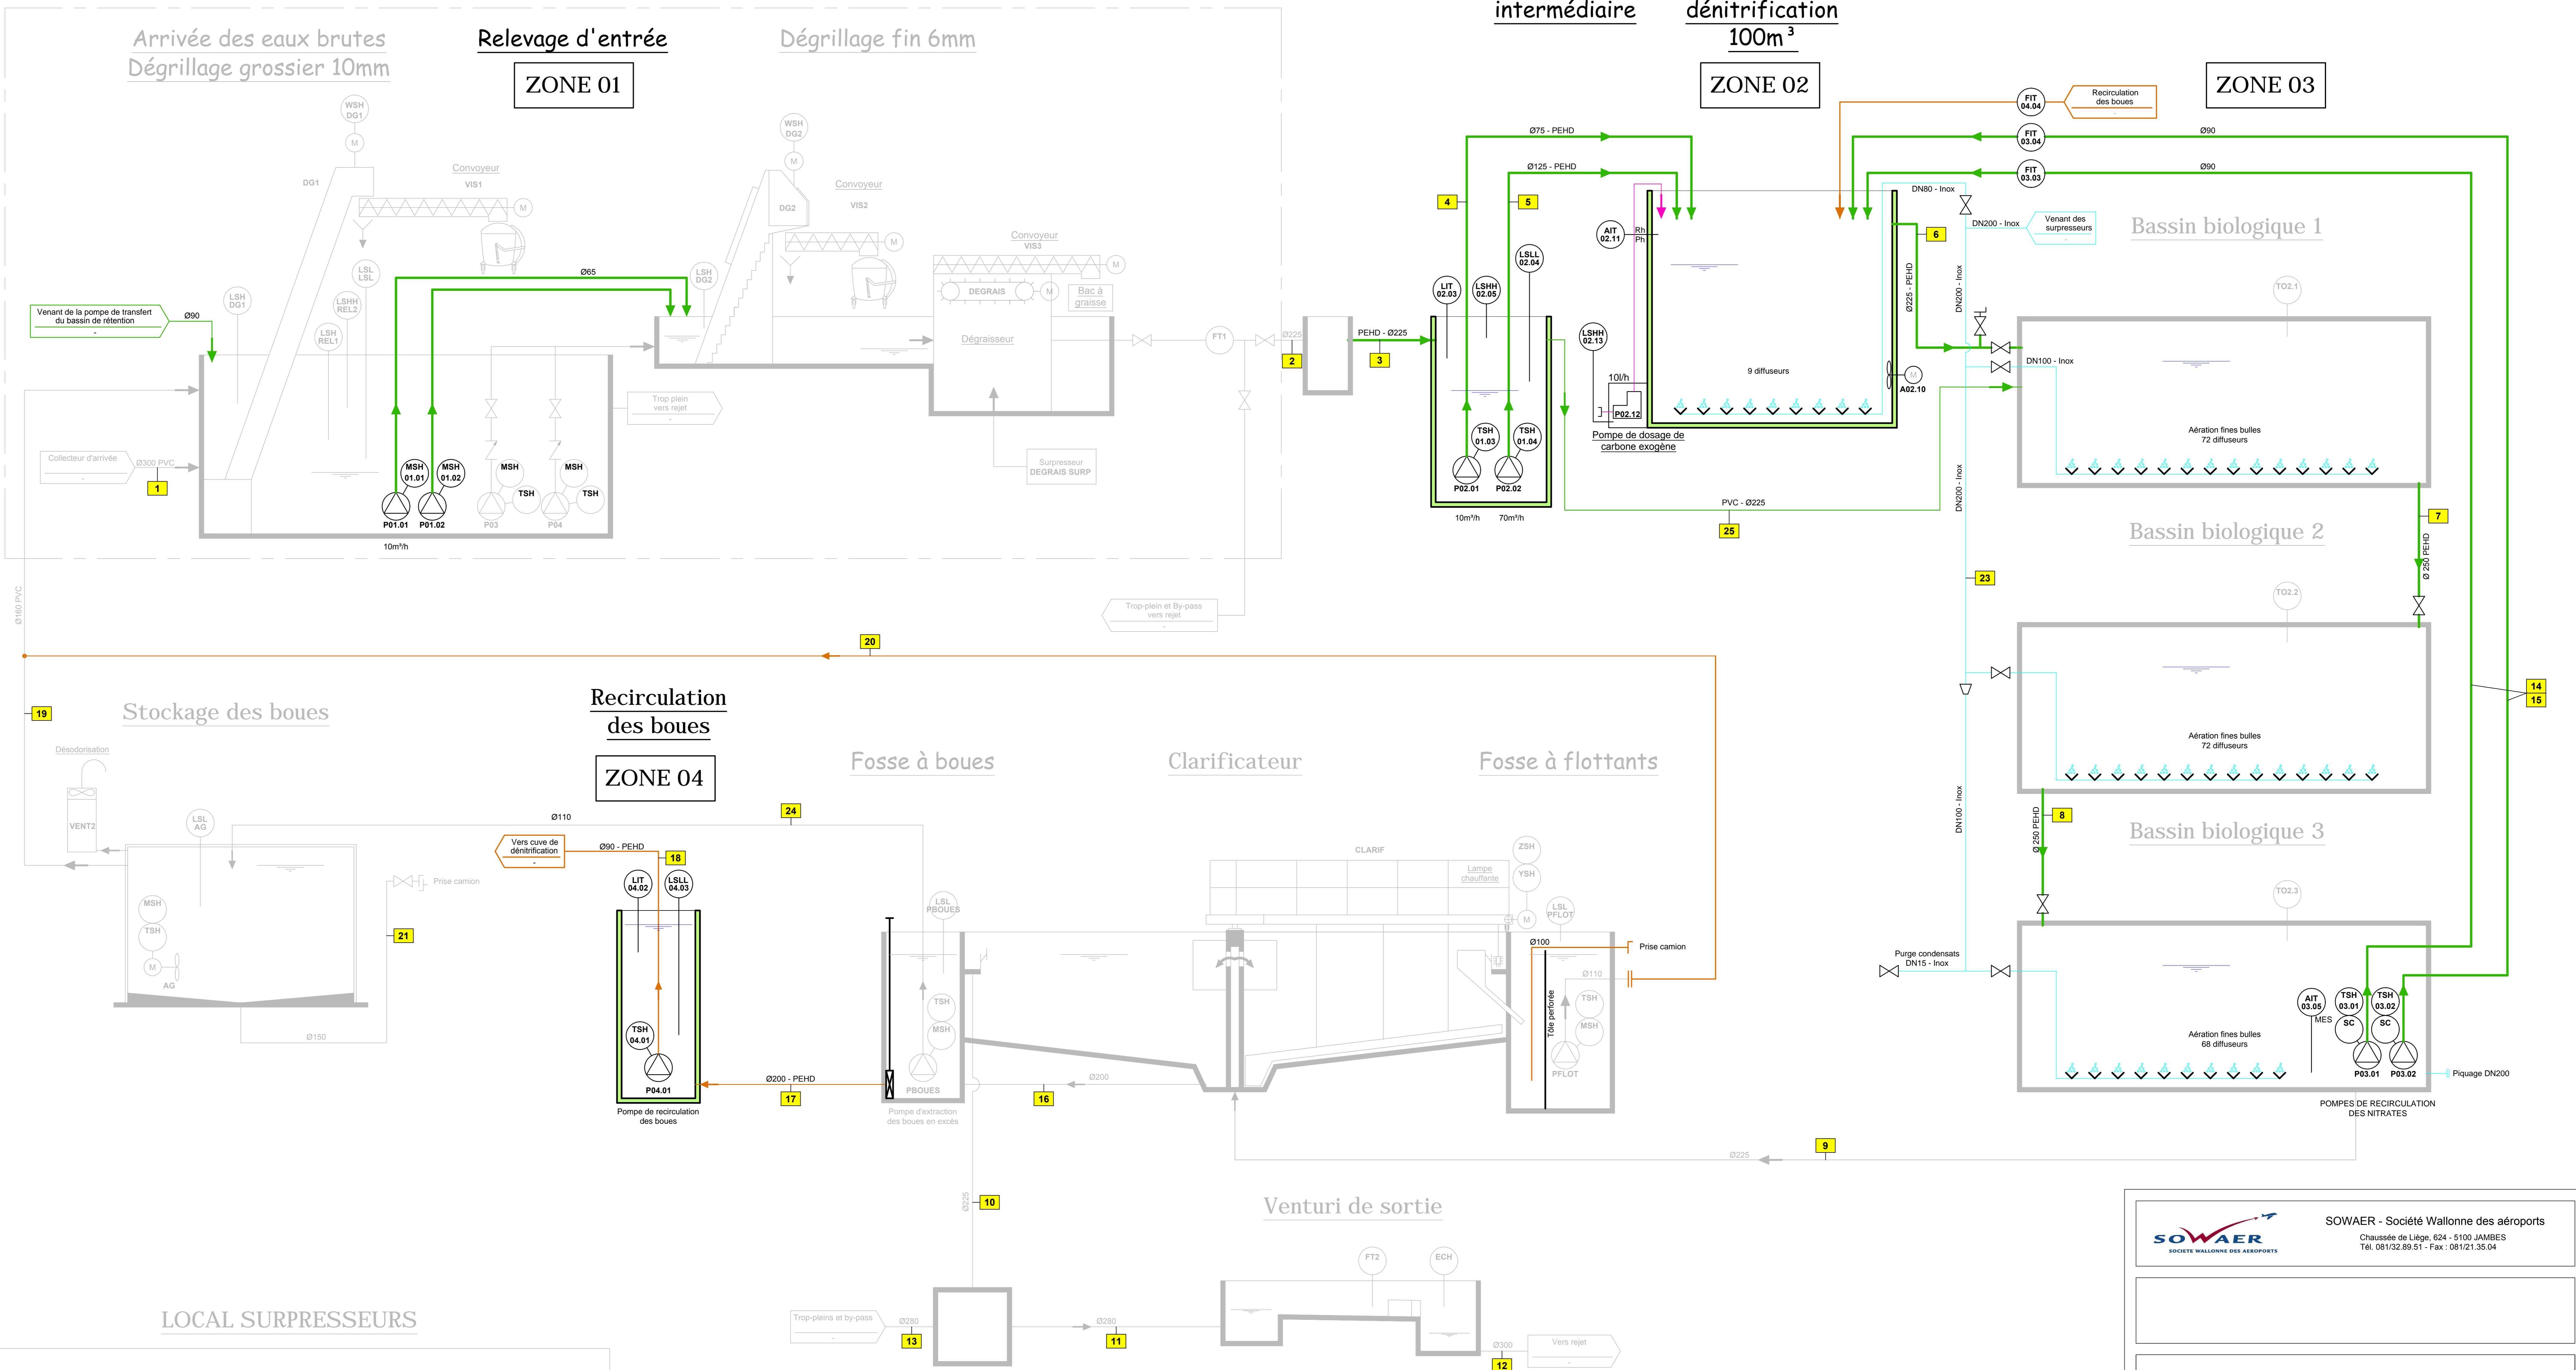

LEGENDE:

SOWAER - Société Wallonne des aéroports

Chaussée de Liège, 624 - 5100 JAMBES
Tél. 081/32.89.51 - Fax : 081/21.35.04

AEROPORT DE CHARLEROI BRUXELLES SUD
RENOVATION DE LA STATION D'EPURATION

SCHEMA DE PRINCIPLE
STATION D'EPURATION



AS-BUILT

Rue de la légende, 63
B-4141 SPRIMONT
Tél. : 04/253.22.24 - Fax : 04/252.31.15

IND.	DATE	DESSIN	RESP.	VERIF.	MODIFICATIONS
D	13/02/2014	BVA	XMI	XMI	AS-BUILT
C	20/09/2013	BVA	SDE	SDE	Mise à jour
B	02/09/2013	VSI	SDE	SDE	Mise à jour
A	26/09/2013	FSA	SDE	SDE	Première diffusion
-	21/08/2013	BVA	SDE	SDE	Creation du plan

IND.	DATE	DESSIN	RESP.	VERIF.	MODIFICATIONS
0	1	2	3	4	5
6	7	8	9	10	11

FORMAT	ECHELLE	DOSSIER	PLAN N°	INDICE
A0	*/	C3099	101	D

Format A0